

ZAPYTANIE OFERTOWE

na wykonanie projektu budowlanego małej architektury obejmującej budowę ścianki ćwiczebnej do tenisa ziemnego przy boiskach sportowych wraz z realizacją w miejscowości Małe Wieś, gm. Chełmiec.

Zakres prac:

1. Wykonanie mapy do celów projektowych /przy istniejących boiskach w Małej Wsi/ - zał. nr 1.
2. Wykonanie projektu budowlanego /zagospodarowania działki wraz z opisem technicznym/ w 4 egz.. - ścianka o dł.5 m, wys. 2,5 m + 1.5 m piłko chwyty /do uzgodnienia /.
3. Wykonanie kosztorysów inwestorskich, przedmiarów robót oraz specyfikacji technicznej wykonania i odbioru robót w 3 egz. /całość opracowania w wersji elektronicznej z zapisem na płycie CD 1 egz. w formatach uzgodnionych z zamawiającym /np. AutoCAD, Norma ath i PDF/.
4. Wykonanie niezbędnych uzgodnień, opinii, geologii.
5. Uzyskanie pozwolenia na budowę lub zgłoszenie /skuteczne/ w imieniu Zamawiającego do Starostwa Powiatowego na przedmiot zamówienia.
6. Wykonanie ścianki ćwiczebnej do tenisa ziemnego.
7. Uzyskanie pozwolenia na użytkowanie i przekazanie Inwestorowi.

Termin realizacji /całości/ do 15 grudnia 2015 r.


Określenie-podanie ceny brutto.

Wycena powinna zawierać wszelkie czynności towarzyszące niezbędne do wykonania przedmiotu zamówienia.

Ofertę należy złożyć do dnia 11 września 2015 r. do godziny 15.00 Gmina Chełmiec, ul. Papińska 2 33-395 Chełmiec – Dziennik podawczy. Oferta powinna być złożona w szczelnie zamkniętej kopercie z napisem – Budowa ścianki ćwiczebnej do tenisa ziemnego w Małej Wsi.

Tel. kontaktowy (018) 414 56 19 od godz. 8,00 do 15.00.


Z-ca WOJTA GMINY
mgr Artur Bochenek

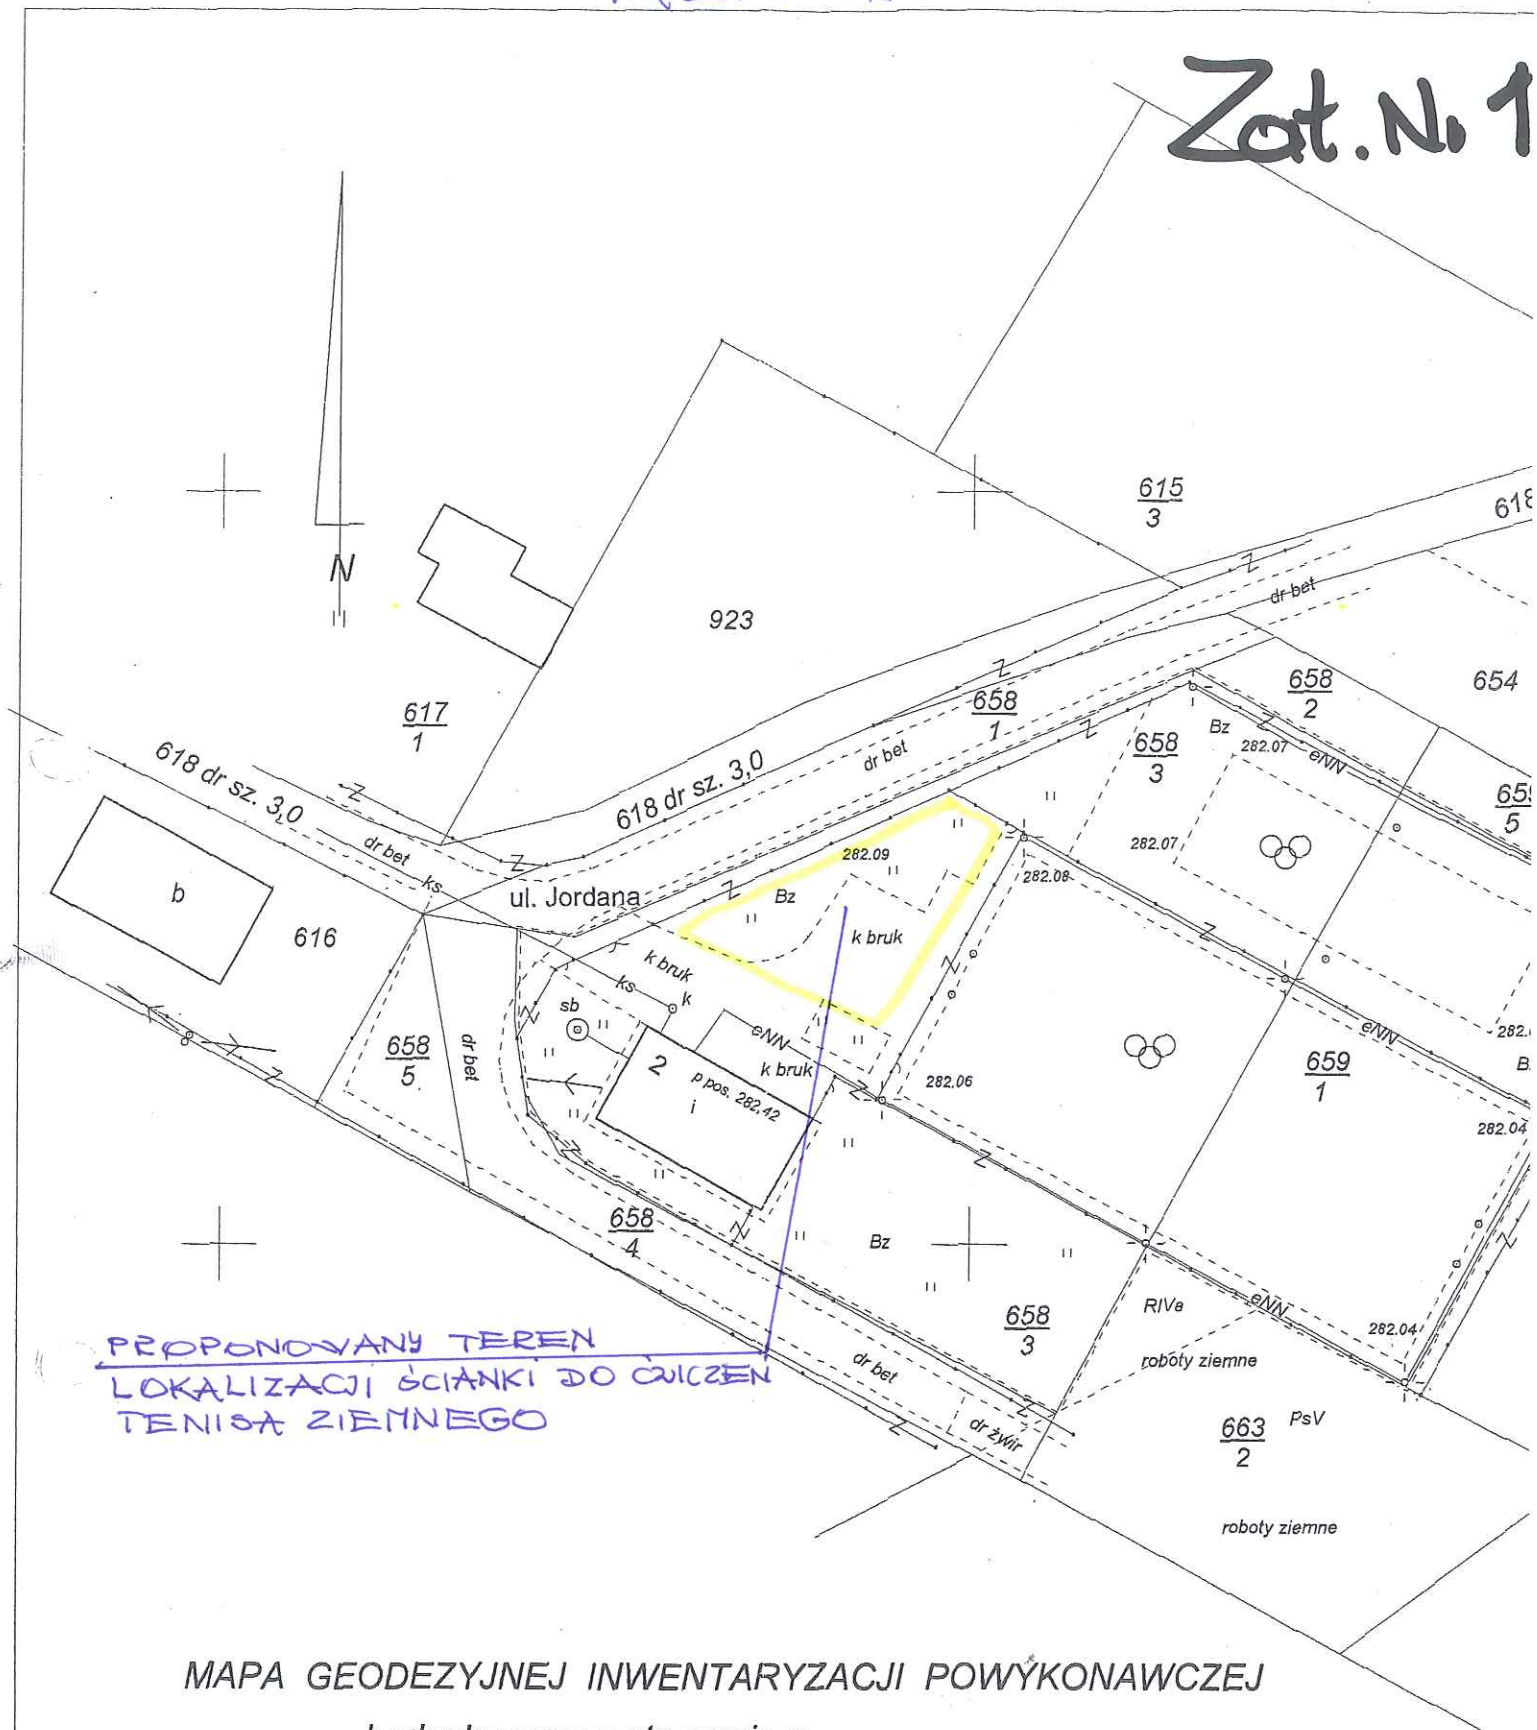

PROPONOWANY TEREN
 LOKALIZACJI ŚCIANKI DO ĆWICZEŃ
 TENISA ZIEMNEGO

MAPA GEODEZYJNEJ INWENTARYZACJI POWYKONAWCZEJ

budynku wraz z otoczeniem

skala 1 : 500

woj. małopolskie pow. nowosądecki gm. Chelmiec

obr. Świniarsko dz. 658/3, 659/1

USŁUGI GEODEZYJNE

mgr inż. Stanisław Liber

GEODETA UPRAWNIONY - nr upr. 1067

33-395 Chelmiec, Niskowa 8

NIP 734-118-87-87

tel. 443-07-76, kom. 0 607 427 130

10.04.2012

St Liber