REJON DYSTRYBUCJI NOWY SĄCZ
Uzgadnia się lokalizację* ~~trasę*~~ PLAC
ZABAW
nazwa obiektu
na dz. nr 658/3, 658/1 w m. MAŁA WIEŚ (CHEŁMIEC)
~~bez uwag*~~ z uwagami*: SEE UWAGI
Nowy Sącz 11.06.2010 r.
REJON DYSTRYBUCJI NOWY SĄCZ
Dział Rozwoju i Utrzymania Sieci
Wiktor Bartkowski

UZYSKAŁAŁ:
R. Gustek
10-06-2010 r.

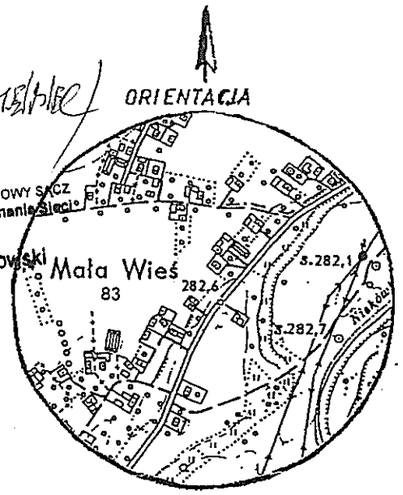

SKALA 1:10000

Telekomunikacja Polska SA
Pion Technicznej Obsługi Klienta
Region Wschodni Rozwój i Gospodarka Zasobami
Wydział Ewidencji i Gospodarki Zasobami
Dział Zarządzania Zasobami Fizycznymi Sieci
ul. Dauna 66, 30-629 Kraków

Uzgodniono lokalizację ogrodzenia na działce 658/3 i 658/1 w Małej Wsi gm. Chełmiec.
11.06.2010
STANOWISKO ds. PASZPORTYZACJI
Leszek Cieciwa

Uzgadnia się lokalizację ogrodzenia działek nr ew 658/3, 658/1 w Małej Wsi bez uwag z up.
08.06.2010

ZAKŁAD GOSPODARKI KOMUNALNEJ i MIESZKANIOWEJ
33-395 CHEŁMIEC
ul. Rynek 5, tel. 018 443 04 61, w. 27, 28
Kierownik
Zbigniew Ludwiński

Uzgadnia się lokalizację ogrodzenia działek nr ew 658/3, 658/1 w Małej Wsi bez uwag
12.06.2010
MISTRZ Sieci i Urządzeń Gazowych
Janusz Pańszczyk

w. ŚWINIARSKO MAŁA WIEŚ
gm .Chełmiec
pow. nowosądecki
woj. małopolskie

MAPA
z projektem podziału dz.Nr.658
Skala 1:2000
Mapa 5, S.183.222.25

WYKAZ ZMIAN:
Dz,Ew.Nr.658 obj. Kw. Nr. Ns1s/00119597/1 dzieli się na nowe działki : 658/1,658/2,658/3,658/4,658/5.
Anuluje się oznaczenie dz. Nr. 658.

UWAGA : 1.Działkę Nr.658/1 wydziela się na poszerzenie drogi gminnej oznacz. dz.Nr.618.
2.Nowowydzielona dz.Nr.658/2 stanowi drogę dojazdową do działek oznacz. Nr.659/1,659/6, obj. Kw. Nr. 42247, dz. Nr. 659/3 obj. Kw. Nr. 80836, dz. Nr. 659/2 obj. Kw. Nr. 80835, dz. Nr. 659/4 obj.Kw.Nr.80837, oraz dz. Nr. 659/5 obj. Kw. Nr. 80838 .
3. Nowowydzielona dz. Nr. 658/4 stanowi dojazd do działek Nr. 663/2 obj. Kw. Nr. 27799m i dz.Nr. 668/2 obj.Kw.Nr.46702 .
4. Działkę Nr. 658/5 wydziela się na powiększenie dz. Nr. 616 obj. Kw.Nr.NS1S/00073336/9.

UWAGA: Proponuje się ustanowienie służebności przejazdu, przechodu , przeprowadzenia naziemnych i podziemnych urządzeń uzbrojenia terenu na całej działce Nr. 658/4 na rzecz działek Nr. 663/2 obj.Kw.Nr.27779 oraz dz.Nr. 668/2 obj.Kw.Nr.46702 .

Dokument niniejszy jest wyrysem z mapy ewidencyjnej i jest przeznaczony do dokonania w niej w księdze wieczystej.

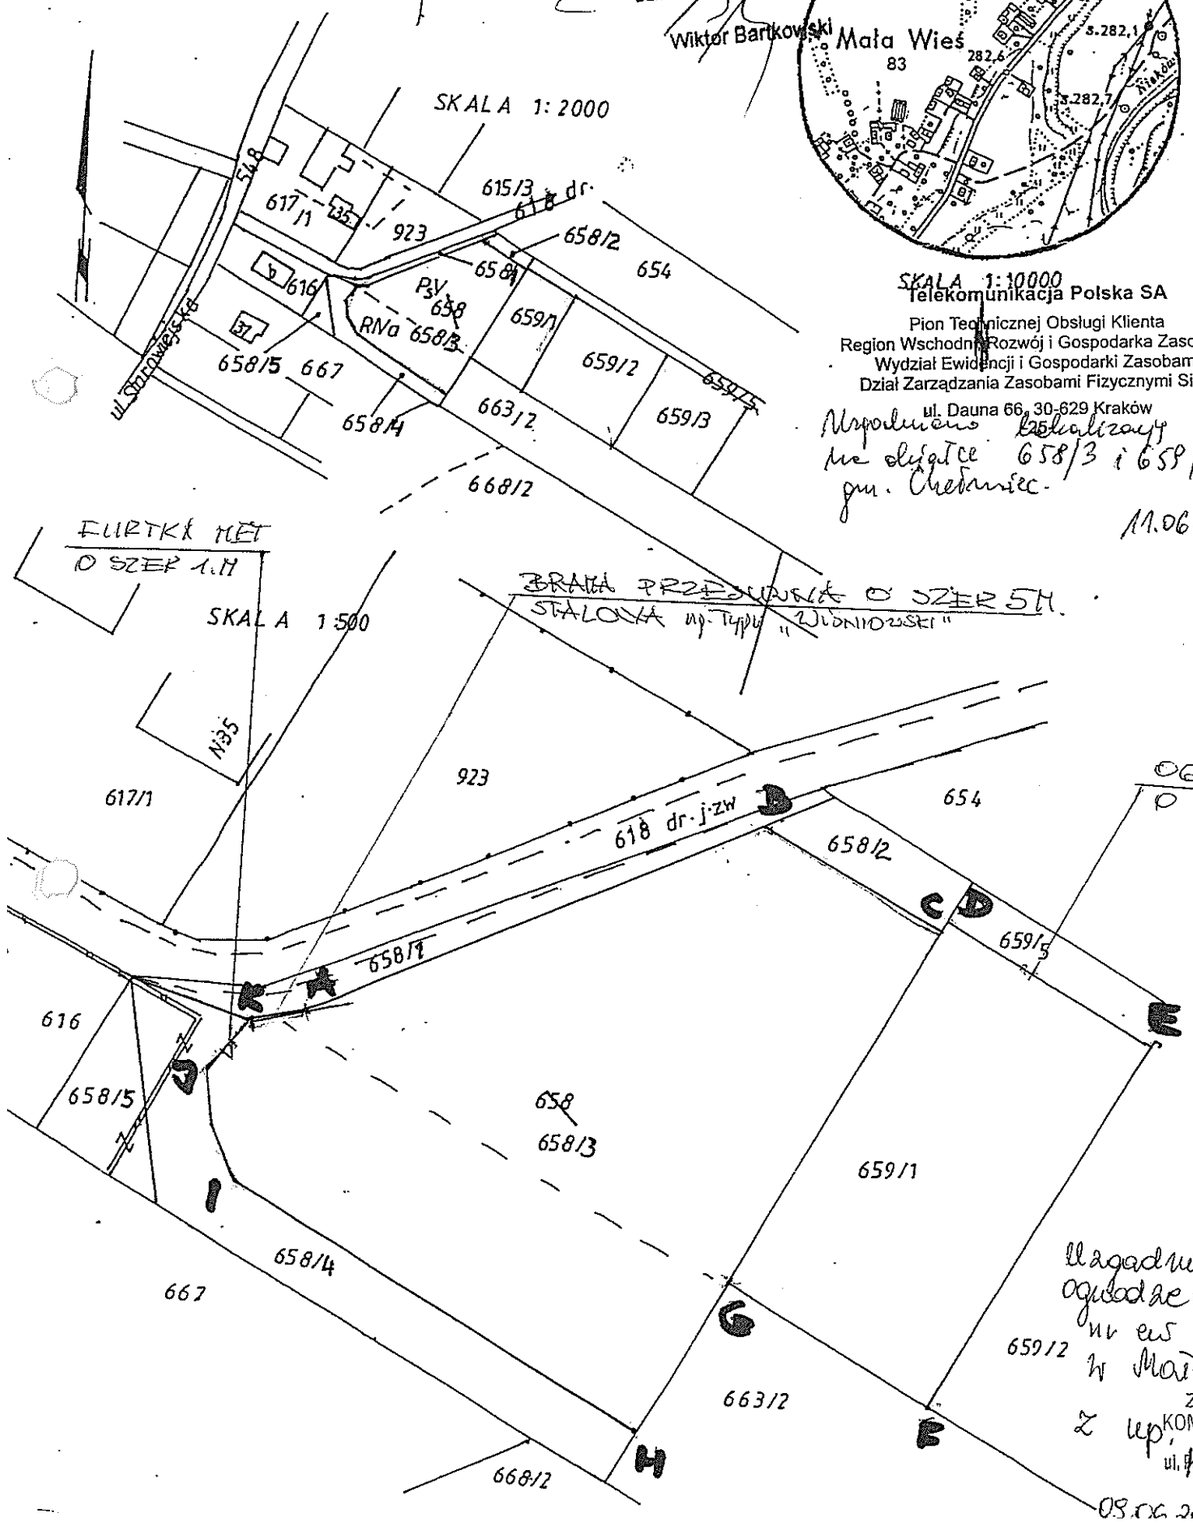

OGRODZENIE METALOWE NA ODCINKU A,B,C,D,E,F,G,H,I,J,K
O WYSOK. 1,1M. SŁUPKI STALOWE Ø 80×80 MM CO 2,5 M

Stary stan					Nowy stan			
Nr. Kw.	Nr. działki	Użytek klasa	Pow. ha	Właściciel	Nr. działki	Użytek klasa	Pow. ha	Nabywca
NS1S/ 00119597 /1	658	R IVa Ps V	0,09 0,13 0,22	LUPA Władysław s. Antoniego i Anny LUPA Janina c. Stanisława i Genowefy- małż. zam .Mała Wieś ul. Papieska 68 33-395 Chełmiec	658/1	Ps V	0,01	
					658/2	Ps V	0,01	
					658/3	RIVa PsV	0,05 0,11 0,16	
					658/4	RIVa	0,03	
					658/5	RIVa	0,01	
						Razem	0,22	

STAROSTA NOWOSĄDECKI
POWIATOWY OŚRODEK DOKUMENTACJI GEODEZYJNO-KARTOGRAFICZNEJ W NOWYM SĄCZU
Na podstawie art. 40. ust. 2 i 3 ustawy z dnia 17 maja 1989r. Prawo Geodezyjne i Kartograficzne (Dz.U.Nr 30, poz. 163 z późniejszymi zmianami) niniejszy dokument został przyjęty do państwowego zasobu geodezyjnego i kartograficznego i stanowi własność Skarbu Państwa
Dokument wpisano do ewidencji zasobu powiatowego
w dniu 25 LIS. 2009 nr ewidencyjny 4128/131/2009
Nowy Sącz dnia 25 LIS. 2009
PAŃSTWO

mgr inż. Hanna Grażyna Kołat
GEODETA UPRAWNIONY
nr uprn. 1016
33-3 U Nowy Sącz
ul. św. Heleny 37
tel. 443-