Pracownia Geodezyjna
GEO-CENTER
mgr inż. Tomasz Pasieka
33-300 Nowy Sącz ul. I-Brygady 18/14
tel. 018 441 23 03 kom. 0 606 399 553
biuro@geocenter.pl www.geocenter.pl
NIP 734-291-22-51 REGON 492931042

Mapa syt-wys do celów projektowych
skala 1:1000

Powstała z przeskalowania mspy 1:2000 oraz mapy ewidencji gruntów
gmina: Chełmiec
obręb: Dąbrowa
dz.
Nowy Sącz 05.2009

mgr inż. Tomasz Pasieka
GEODETA UPRAWNIONY
Upr. nr 20200

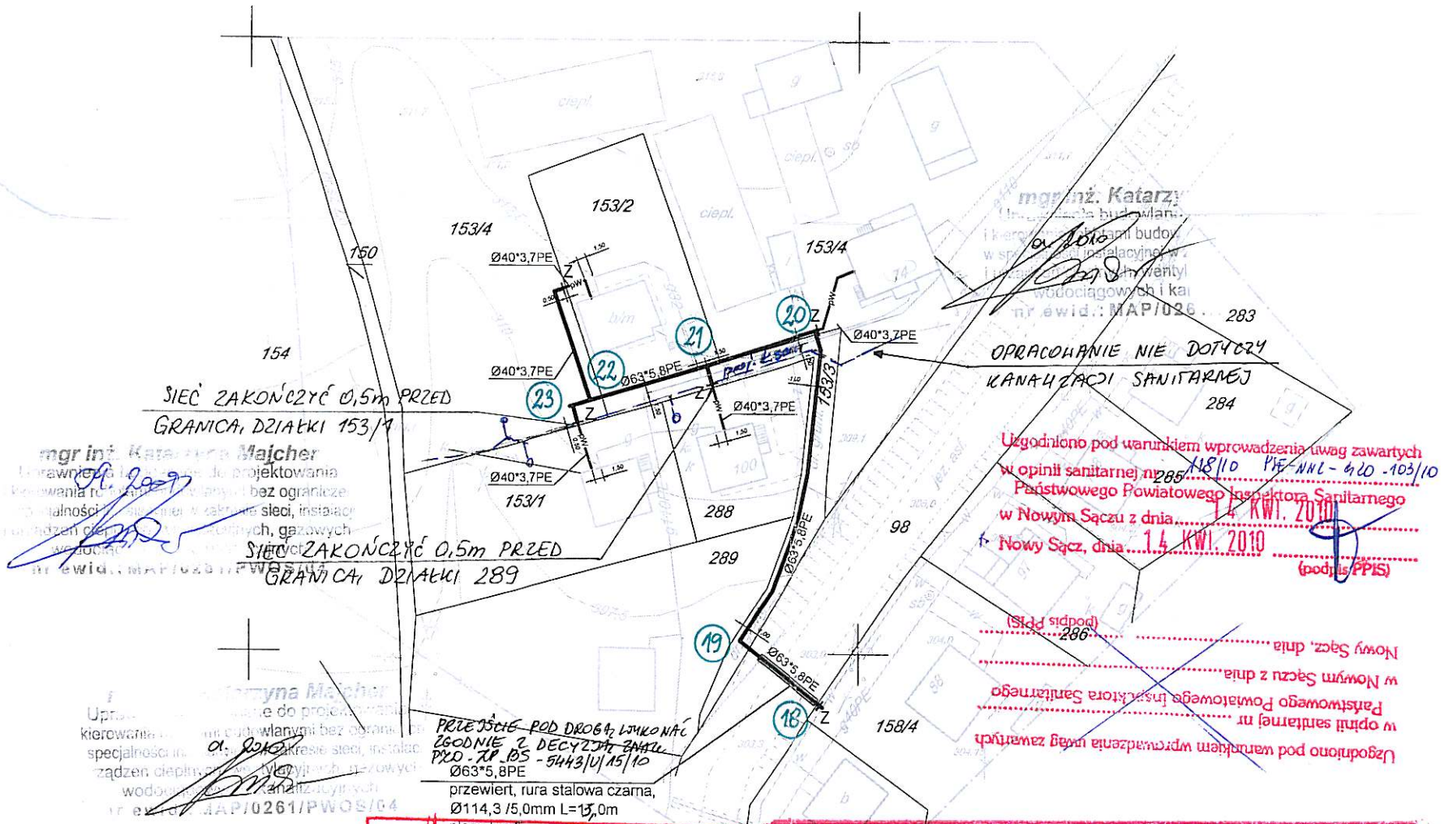

mgr inż. Katarzyna Majcher
uprawnienia budowlane do projektowania bez ograniczeń
w specjalności instalacyjnej w zakresie sieci, instalacji i urządzeń cieplnych, gazowych wodociągowych i kanalizacyjnych
nr ewid.: MAP/0261/PWOS/04

mgr inż. Katarzyna Majcher
uprawnienia budowlane do projektowania bez ograniczeń
w specjalności instalacyjnej w zakresie sieci, instalacji i urządzeń cieplnych, gazowych wodociągowych i kanalizacyjnych
nr ewid.: MAP/0261/PWOS/04

mgr inż. Katarzyna Majcher
uprawnienia budowlane do projektowania bez ograniczeń
w specjalności instalacyjnej w zakresie sieci, instalacji i urządzeń cieplnych, gazowych wodociągowych i kanalizacyjnych
nr ewid.: MAP/0261/PWOS/04

Starosta Nowosądecki
PROJEKT BUDOWLANY
na budowę
GB.II.7351-7/181/10
z dnia 12.07.2010 r.
Z up. STAROSTY
mgr inż. Marian Ryczek
DYREKTOR WYDZIAŁU
Geodezji i Budownictwa

ZAKŁAD GOSPODARKI KOMUNALNEJ
i MIESZKANIOWEJ w CHEŁMCU
ul. Papieska 2, 33-395 Chełmiec
Uzgadnia się ~~z uwagami~~/bez uwag
przyłącz wodociągowy/~~kanalizacyjny~~
uzgadniam wodociąg rozdzielczy
bez uwag
DYREKTOR
mgr Bogumiła Aszklar-Delita
Chełmiec, dnia 18.02.2010

RZECZOZNAWCA DO SPRAW ZABEZPIECZEŃ PRZECIWPOŻAROWYCH
mgr Roman Kordeczka nr upr. 178/93
(miejscowość, data)
Zgodność projektu z wymaganiami ochrony przeciwpożarowej stwierdzam
bez uwag ~~z uwagami~~

Powiatowy Zarząd Dróg w Nowym Sączu
uzgadnia projekt sieć wodociągowa
w pasie dr. powiat. 15.606
wiatopad - Ubiad
Nowy Sącz, dnia 26.02.2010
STARSZY SPECJALISTA
(podpis/podpis)
mgr inż. Barbara Sikora

Zestawienie długości:
- sieć PE100 SDR11 63*5,8 L = 113,0 m
- sieć PE100 SDR11 40*3,7 L = 26,0 m
- podłączenie PE100 SDR11 40*3,7 L = 35,0 m

LEGENDA
——— projektowana sieć wodociągowa
—pW— projektowane podłączenie wody
Z projektowana zasuwa odcinająca

Nr 7587/1
ZESPÓŁ KOORDYNUJĄCY [illegible]
Na podstawie art. 59 ust. 1 pkt 1 ustawy z dnia 27 marca 2003 r. o planowaniu i zagospodarowaniu przestrzennym (Dz.U. z 2003 r. Nr 80, poz. 717 z późn. zm.) oraz art. 28 ust. 1 ustawy z dnia 7 lipca 1994 r. - Prawo budowlane (Dz.U. z 2006 r. Nr 156, poz. 1118 z późn. zm.) w związku z § 12 ust. 3 pkt. 1 Regulaminu Organizacyjnego Starostwa Powiatowego w Nowym Sączu przyjętego uchwałą Nr 217/IV/2003 Rady Powiatu [illegible] uzgodniono usytuowanie projektowanych sieci uzbrojenia terenu
Sieć wodoc. z przyłączami do bud. na dz.: 153/1, 153/2, 153/4, 288 w Dąbrowej
326/10 (symbol sprawy)
Z-ca PRZEWODNICZĄCEGO ZESPOŁU
Wojciech Jacenik
Nowy Sącz, 10.02.2010 r.

STAROSTA NOWOSĄDECKI
POWIATOWY OŚRODEK DOKUMENTACJI GEODEZYJNEJ I KARTOGRAFICZNEJ W NOWYM SĄCZU
W obszarze oznaczonym linią ..... potwierdzono w formie aktualizacji treści mapy zasadniczej.
Dokumenty potwierdzające aktualność mapy przyjęto do zasobu powiatowego w dniu 26.06.2009
i zaewidencjonowano pod nr 4065/97/2009
Niniejsza mapa może służyć do celów projektowych.
Projektowane obiekty budowlane wymagające pozwolenia na budowę podlegają wpisowi do ewidencji powiatowej przez jednostki uprawnione do wykonywania prac geodezyjno-kartograficznych
2010-02-10
Wojciech Jacenik
Nowy Sącz, dnia ..... (podpis)
Pełnomocnik Starosty ds. Powiatowego Ośrodka Dokumentacji Geodezyjnej i Kartograficznej

Skala	1:1000
Data	01-2010
Nr rys.	3

Imię i Nazwisko	Podpis
mgr inż. Katarzyna Majcher upr. proj. i wyk. MAP/0261/PWOS/04	
inż. Mirosław Olszowski upr. proj. i wyk. Nr UAN-7342-139/91	
mgr inż. Paweł Majcher	

OBIEKT	ROZBUDOWA WODOCIĄGU KOMUNALNEGO W MIEJSCOWOŚCI DĄBROWA
INWESTOR	ZAKŁAD GOSPODARKI KOMUNALNEJ I MIESZKANIOWEJ ul. PAPIESKA 2, 33-395 CHEŁMIEC
ADRES INWESTYCJI	DĄBROWA, dz. nr 158/4, 98, 153/3, 153/4, 153/2, 153/1, 288
PRZEDMIOT RYSUNKU	Plansza zagospodarowania terenu

Projektant | Sprawdził | Zespół projektowy

P.H.U. PASANDER
mgr inż. Paweł Majcher
ul. Gajowa 40, 33-300 Nowy Sącz
NIP: 734-100-67-63
tel. 018-4411689 majcher@wp.pl

STADIUM: PROJEKT BUDOWLANY