WOJEWODA MAŁOPOLSKI

WOJEWODA MAŁOPOLSKI

ZATWIERDZAM PROJEKT BUDOWLANY

DECYZJA Nr 91/2012 z dnia 23.11.2012 r.

ZNAK WI-VIII.7840.1.73.2012.WD

z up. WOJEWODY MAŁOPOLSKIEGO

mgr inż. arch. Barbara Rawska
Kierownik Oddziału Zamiejscowego w Nowym Sączu
Wydziału Infrastruktury

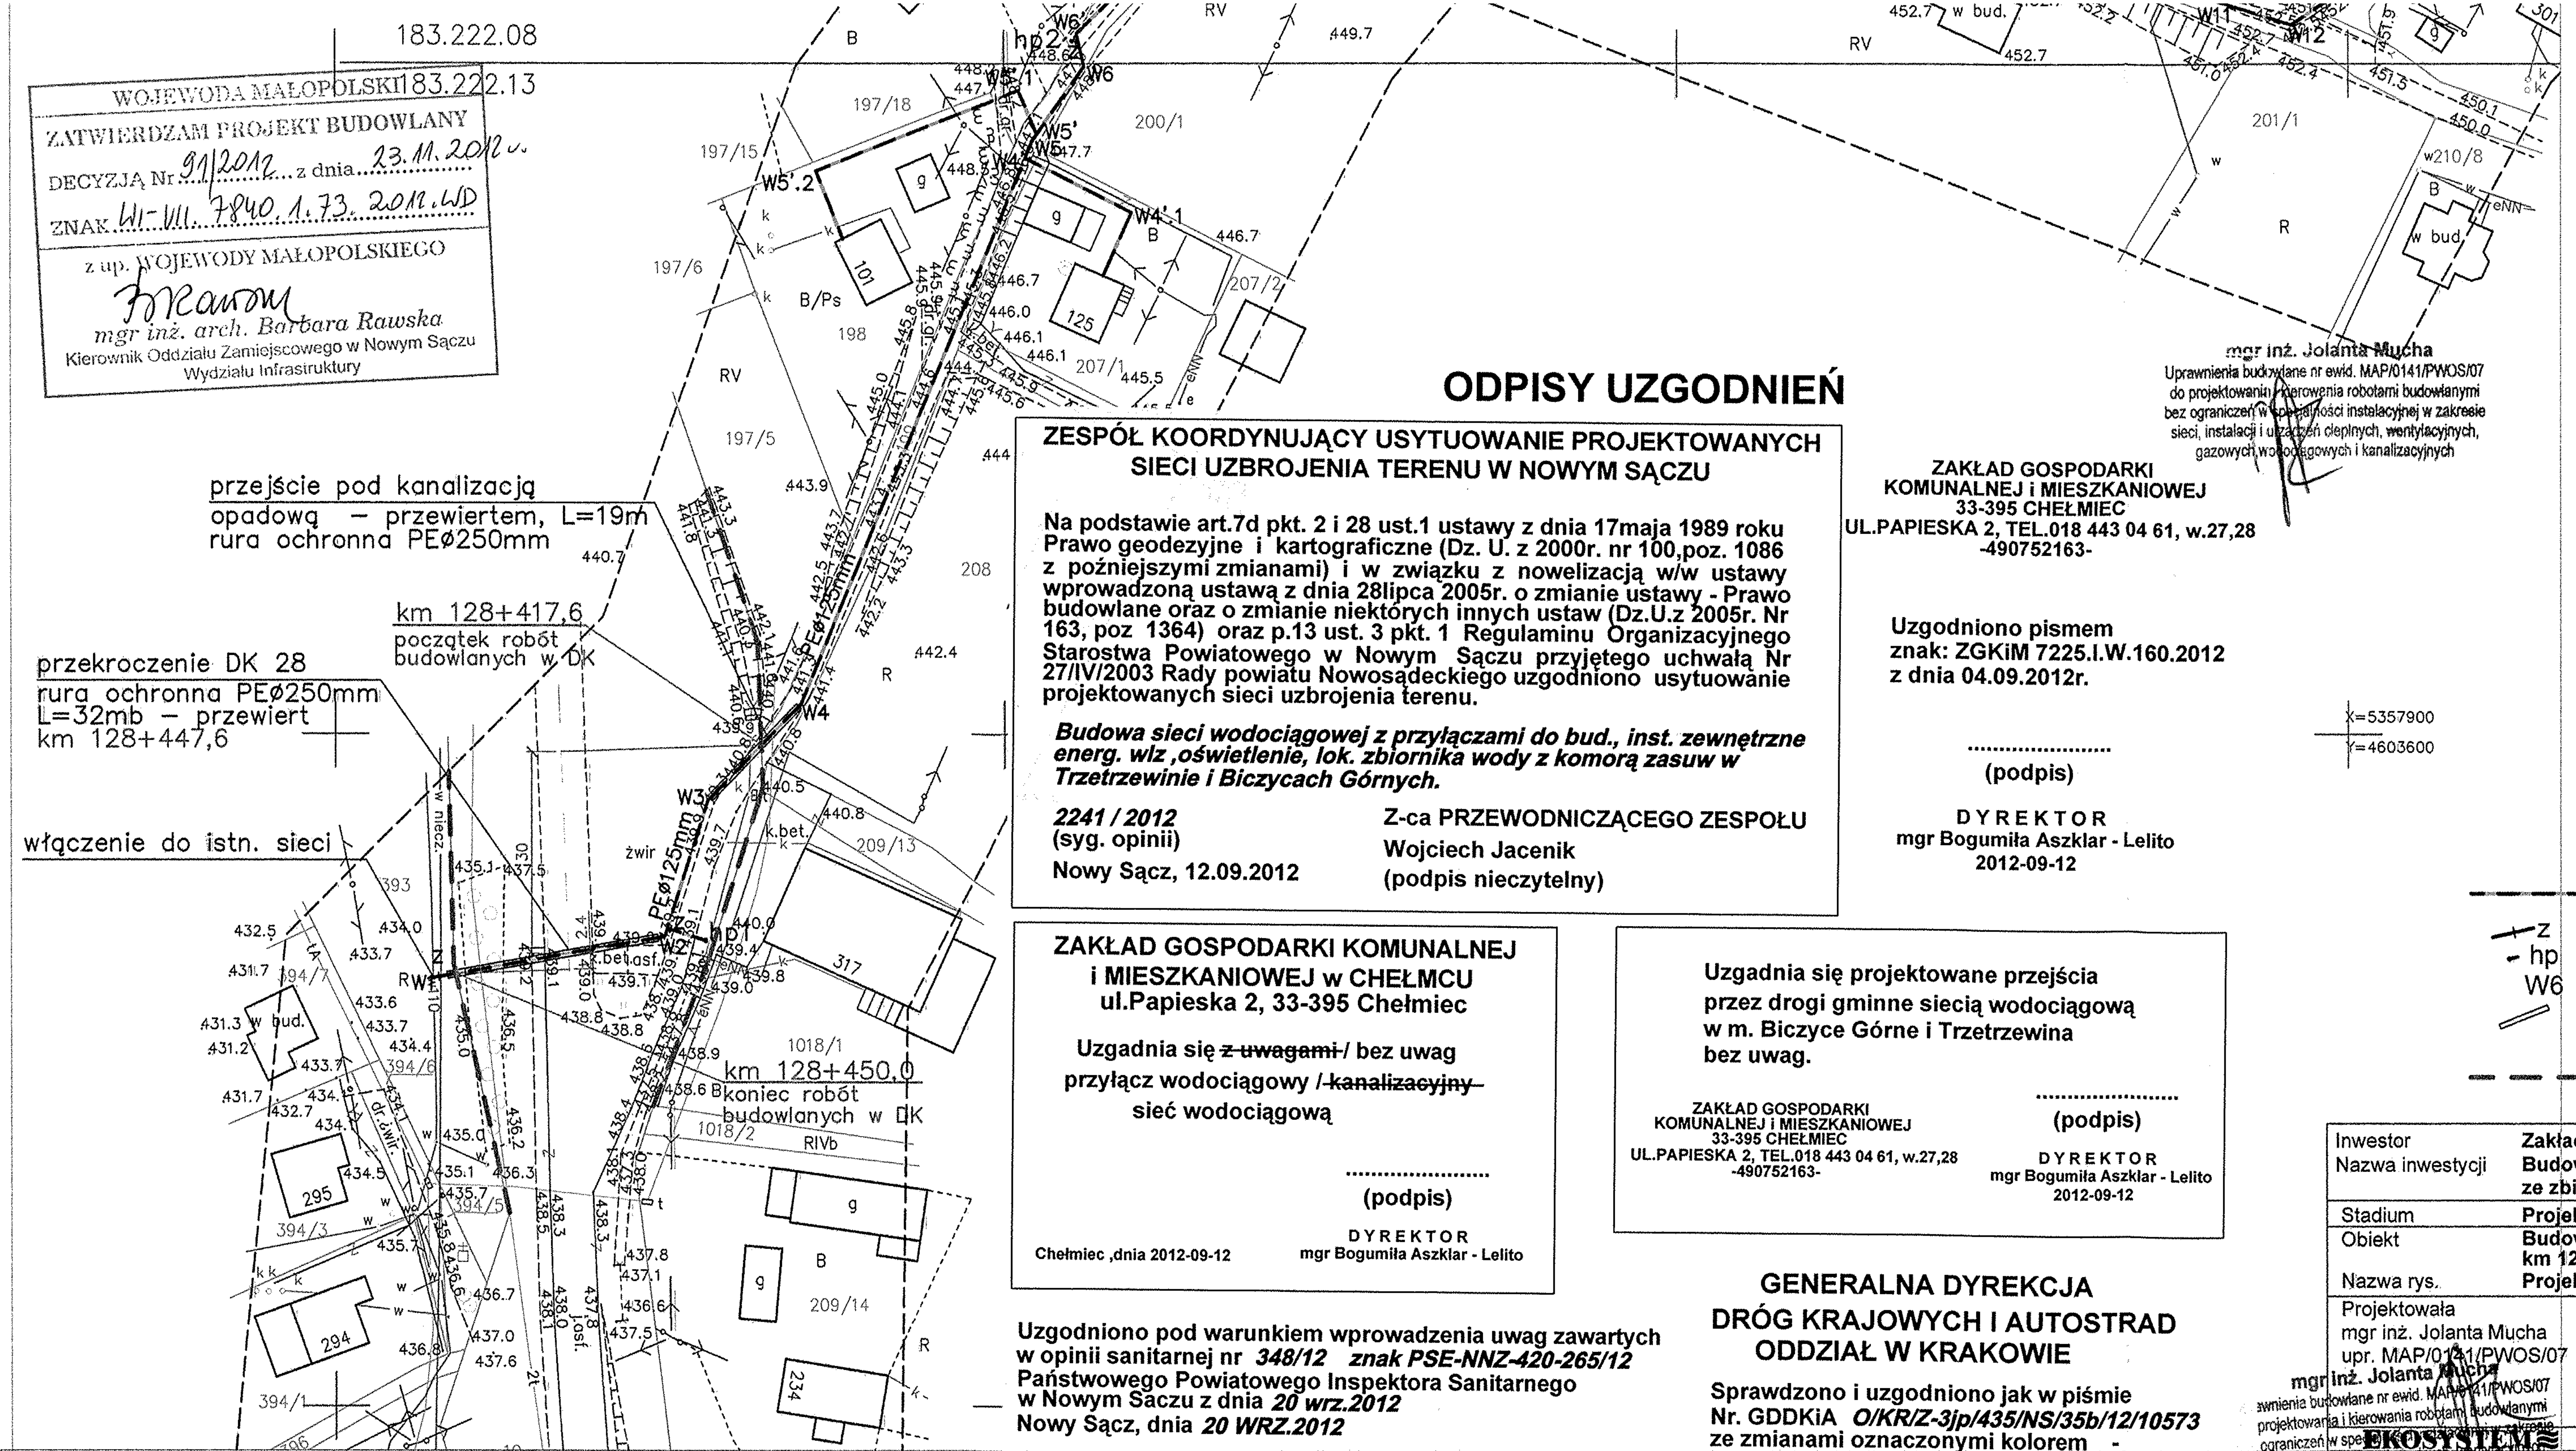

ODPISY UZGODNIEŃ

ZESPÓŁ KOORDYNUJĄCY USYTUOWANIE PROJEKTOWANYCH SIECI UZBROJENIA TERENU W NOWYM SĄCZU

Na podstawie art.7d pkt. 2 i 28 ust.1 ustawy z dnia 17maja 1989 roku Prawo geodezyjne i kartograficzne (Dz. U. z 2000r. nr 100,poz. 1086 z poźniejszymi zmianami) i w związku z nowelizacją w/w ustawy wprowadzoną ustawą z dnia 28lipca 2005r. o zmianie ustawy - Prawo budowlane oraz o zmianie niektórych innych ustaw (Dz.U.z 2005r. Nr 163, poz 1364) oraz p.13 ust. 3 pkt. 1 Regulaminu Organizacyjnego Starostwa Powiatowego w Nowym Sączu przyjętego uchwałą Nr 27/IV/2003 Rady powiatu Nowosądeckiego uzgodniono usytuowanie projektowanych sieci uzbrojenia terenu.

Budowa sieci wodociągowej z przyłączami do bud., inst. zewnętrzne energ. wlz ,oświetlenie, lok. zbiornika wody z komorą zasuw w Trzetrzewinie i Biczycach Górnych.

2241 / 2012
(syg. opinii)
Nowy Sącz, 12.09.2012

Z-ca PRZEWODNICZĄCEGO ZESPOŁU
Wojciech Jacenik
(podpis nieczytelny)

ZAKŁAD GOSPODARKI KOMUNALNEJ i MIESZKANIOWEJ
33-395 CHEŁMIEC
UL.PAPIESKA 2, TEL.018 443 04 61, w.27,28
-490752163-

Uzgodniono pismem
znak: ZGKiM 7225.I.W.160.2012
z dnia 04.09.2012r.

(podpis)

D Y R E K T O R
mgr Bogumiła Aszklar - Lelito
2012-09-12

ZAKŁAD GOSPODARKI KOMUNALNEJ i MIESZKANIOWEJ w CHEŁMCU
ul.Papieska 2, 33-395 Chełmiec

Uzgadnia się ~~z uwagami~~/ bez uwag
przyłącz wodociągowy / ~~kanalizacyjny~~
sieć wodociągową

(podpis)

Chełmiec ,dnia 2012-09-12

D Y R E K T O R
mgr Bogumiła Aszklar - Lelito

Uzgadnia się projektowane przejścia przez drogi gminne siecią wodociągową w m. Biczyce Górne i Trzetrzewina bez uwag.

ZAKŁAD GOSPODARKI KOMUNALNEJ i MIESZKANIOWEJ
33-395 CHEŁMIEC
UL.PAPIESKA 2, TEL.018 443 04 61, w.27,28
-490752163-

(podpis)

D Y R E K T O R
mgr Bogumiła Aszklar - Lelito
2012-09-12

Uzgodniono pod warunkiem wprowadzenia uwag zawartych w opinii sanitarnej nr *348/12* znak *PSE-NNZ-420-265/12* Państwowego Powiatowego Inspektora Sanitarnego w Nowym Sączu z dnia *20 wrz.2012*
Nowy Sącz, dnia *20 WRZ.2012*

podpis nieczytelny
(podpis PPIS)

GENERALNA DYREKCJA DRÓG KRAJOWYCH I AUTOSTRAD ODDZIAŁ W KRAKOWIE

Sprawdzono i uzgodniono jak w piśmie Nr. GDDKiA *O/KR/Z-3jp/435/NS/35b/12/10573* ze zmianami oznaczonymi kolorem -
Kraków, dnia *30.08.2012r.*

mgr inż. Jolanta Mucha
Uprawnienia budowlane nr ewid. MAP/0141/PWOS/07 do projektowania i kierowania robotami budowlanymi bez ograniczeń w specjalności instalacyjnej w zakresie sieci, instalacji i urządzeń cieplnych, wentylacyjnych, gazowych, wodociągowych i kanalizacyjnych

RZECZOZNAWCA DO SPRAW ZABEZPIECZEŃ PRZECIWPOŻAROWYCH
mgr inż. Adam Dyla
upraw.Komendy Gł.PSP Nr 139/93
Kraków, dnia 25.09.12
Zgodność projektu z wymaganiami ochrony przeciwpożarowej stwierdzam ~~z uwagami~~ bez uwag

OBJAŚNIENIA:
- proj. rurociąg wody
- z – proj. zasuwa
- hp – proj. hydrant
- W6 – proj. węzeł
- proj. rura ochronna
- granica pasa drogi krajowej Nr 28

Inwestor	Zakład Gospodarki Komunalnej i Mieszkaniowej w Chełmcu				
Nazwa inwestycji	Budowa sieci wodociągowej w Trzetrzewinie, Biczycach Górnych ze zbiornikiem wody, komorą zasuw i hydrofornią				
Stadium	Projekt budowlany				
Obiekt	Budowa sieci wodociągowej w w pasie drogi krajowej Nr 28 od km 128+417,6 do 128+450 z przejściem pod drogą w km 128+447,6				
Nazwa rys.	Projekt zagospodarowania terenu				
Projektowała mgr inż. Jolanta Mucha upr. MAP/0141/PWOS/07	Sprawdził dr inż. Zbigniew Mucha upr. 97/2000		Data 08.2012	Nr rys. 2	Skala 1:1000
EKOSYSTEM	ul. Szybisko 30, 30-698 Kraków				

mgr inż. Jolanta Mucha
uprawnienia budowlane nr ewid. MAP/0141/PWOS/07 do projektowania i kierowania robotami budowlanymi bez ograniczeń w specjalności instalacyjnej w zakresie sieci, instalacji i urządzeń cieplnych, wentylacyjnych, gazowych, wodociągowych i kanalizacyjnych

dr inż. ZBIGNIEW MUCHA
uprawnienia budowlane do projektowania bez ograniczeń w specjalności instalacyjnej w zakresie sieci, instalacji i urządzeń wodociągowych i kanalizacyjnych, cieplnych, wentylacyjnych i gazowych. Specjalizacja: oczyszczalnie ścieków Nr ewid. 97/2000
ul. Szybisko 30, 30-698 Kraków

MAPA DO CELÓW PROJEKTOWYCH

skala 1:1000

woj.: małopolskie
powiat: nowosądecki
gmina: Chełmiec [121002_2]
obręb: Biczyce Górne [Nr 0002]
obręb: Trzetrzewina [Nr 0020]
m. zas.: 183.222.08, 183.222.13
działki: 199, 51/4, cz.10, cz.15 i inne

KERG: 4128/284/2012
Dz: 15775/2012

Układ współrzędnych "1965"
Układ odniesienia "Kronsztadt 86"

Mapę sporządzono jako opracowanie jednostkowe na podstawie mapy zasadniczej i ewidencyjnej w skali 1:2000, wywiadu terenowego, uzgodnień oraz pomiaru w terenie.

Poza wykazanymi na niniejszej mapie urządzeniami podziemnymi nie wyklucza się istnienia w terenie innych urządzeń i budowli podziemnych, dla których brak jest informacji branżowych i nie zostały odnalezione w czasie inwentaryzacji geodezyjnej.

Wykonał:

Biuro Geodezji s.c. Gruca Marchacz
mgr inż. Witold Marchacz

Biuro Geodezji s.c. Gruca Marchacz
ul. Kilińskiego 70/26
33-300 Nowy Sącz
tel./fax 018 442 20 07
NIP: 734-309-61-50 Regon: 120041747

Nowy Sącz, 13.08.2012r. Ks.rob.50/2012

STAROSTA NOWOSĄDECKI
POWIATOWY OŚRODEK DOKUMENTACJI GEODEZYJNEJ I KARTOGRAFICZNEJ

Dokumenty z pomiaru przyjęto 30 SIE. 2012

i zaewidencjonowano pod nr 4128/284/2012

Niniejsza mapa ma służyć do celów projektowych.

30 SIE. 2012

Z up. STAROSTY

Wojciech Jacenik
KIEROWNIK POWIATOWEGO OŚRODKA
Dokumentacji Geodezyjnej i Kartograficznej